



План обратного монтажа над 4-м этажом в
нижней зоне в осях 4-7/Ш на отм. +11.400

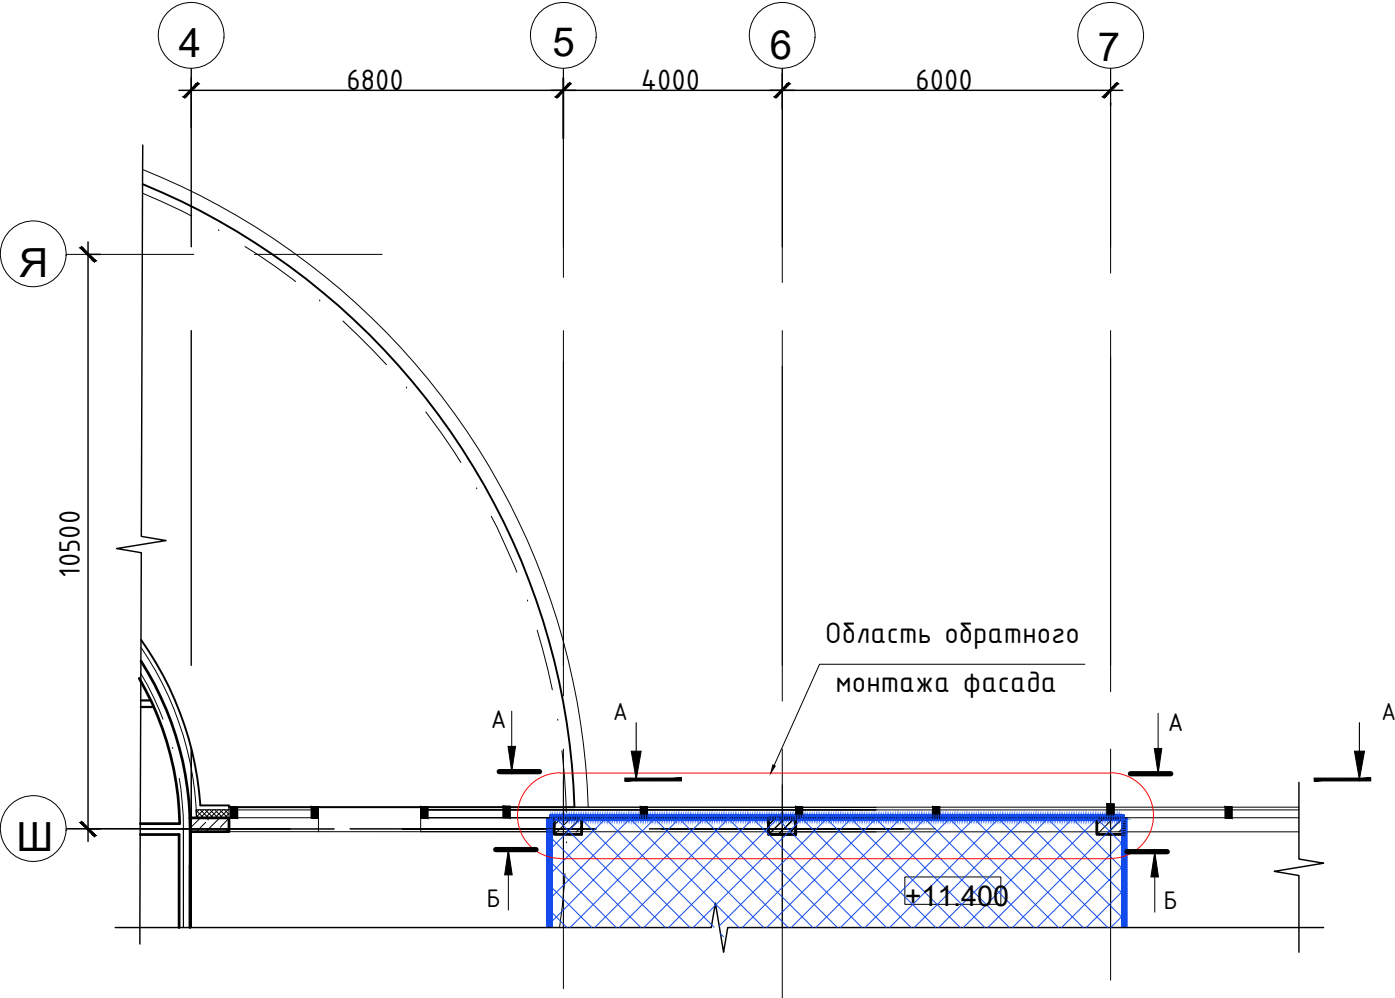

A-A Обратный монтаж фасада (развертка)

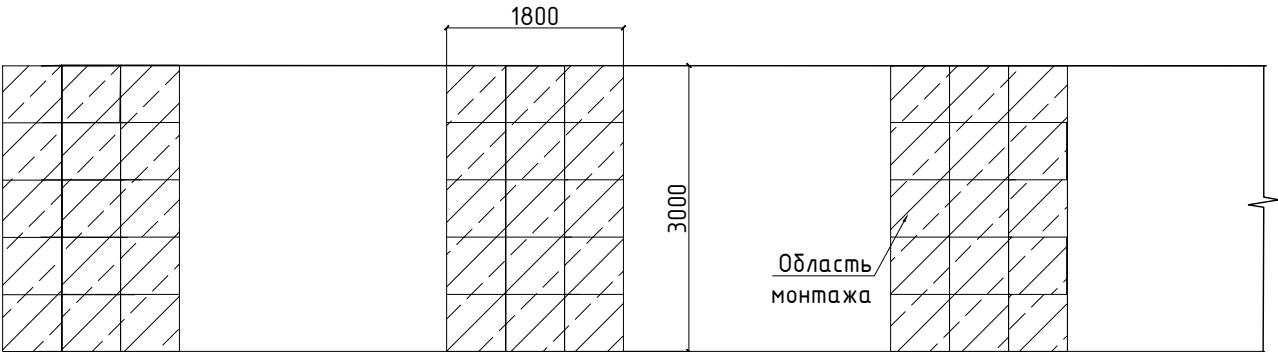

Ведомость объемов работ

№ п/п	№ п/дз вр	Наименование	Ед. изм	Кол-во	Примечание
1	32	Обратный монтаж минераловатной плиты типа ROCKWOOL	м2	16,2	

Исполнительный документ составлен
правильно и соответствует
действительному положению.
Отклонения от проекта отсутствуют.
Производитель работ ООО «Николиерс»

Палян А.Р.

Примечания:
1. Работы выполнены на основании
рабочей документации ВОР, лист 5
2. Работы выполнены в соответствии с
СП СП 48.13330.2019

						ПАО "Россети Ленэнерго", г. Санкт-Петербург, Гаккелевская ул., д.21, лит А					
Изм.	Кол.уч.	Лист	№ док	Подпись	Дата						
Разработал					07.05.24	11-01-24-Ленэнерго-КР			Стадия	Лист	Листов
Проверил					07.05.24				ИД	1	1
Производитель работ					07.05.24	Исполнительная схема №32.ОММ-1 Обратный монтаж минераловатных плит			